LEGENDA	
	LINEA MEDIA TENSIONE (15 kV)
	BLINDO SBARRA 4P+T 400/230 V 1600 A IN RAME
	LINEA GRUPPO ELETTROGENO 400/230V 50Hz (GE)
	LINEA ENERGIA NORMALE/GRUPPO ELETTROGENO 400/230V 50Hz
	LINEA UPS SETTORE A 400/230V 50Hz (UPS) – FASE 1
	LINEA UPS SETTORE B 400/230V 50Hz (UPS) – FASE 1
	LINEA SETTORE STAZIONE DI ENERGIA 48Vcc
	FASE 2

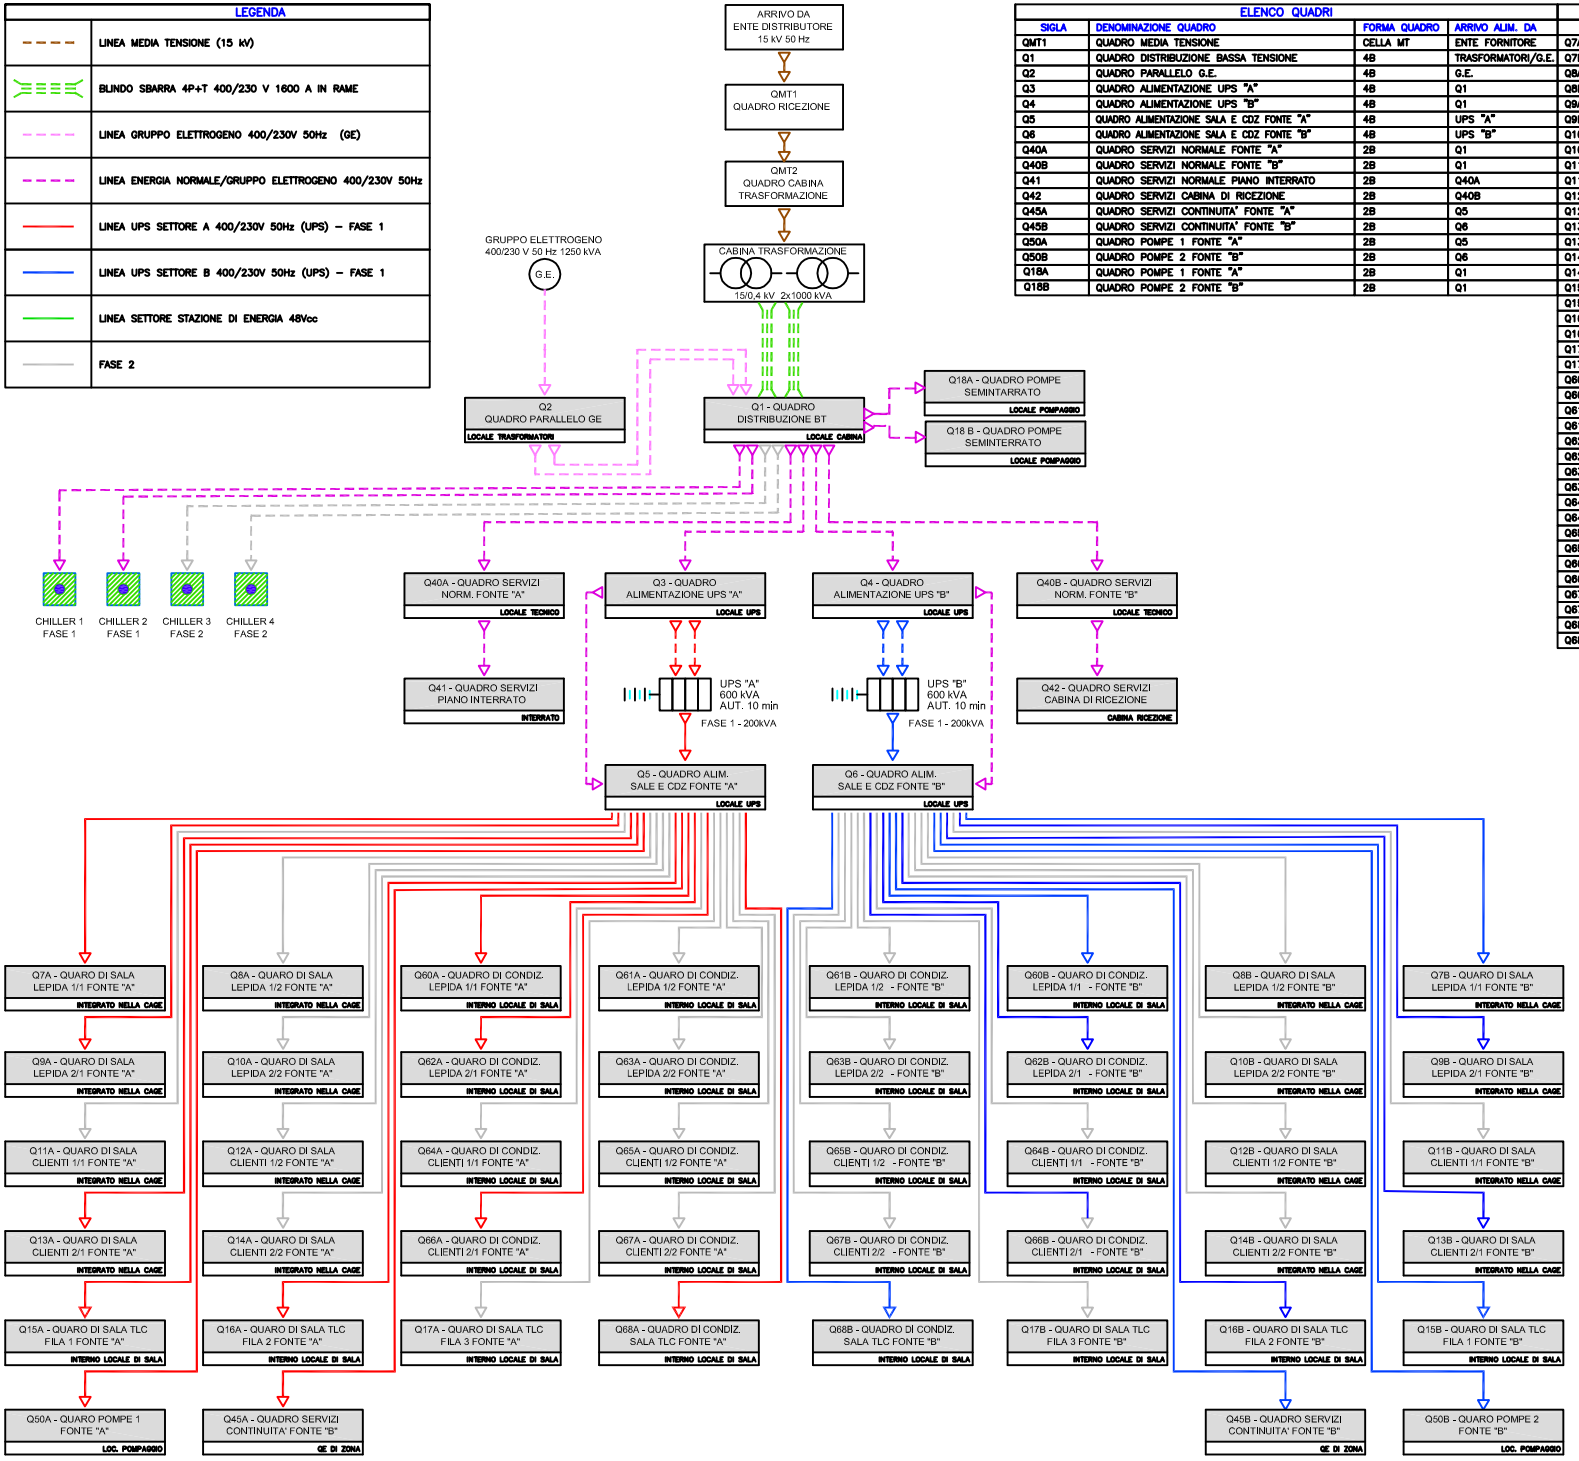

ELENCO QUADRI

SIGLA	DENOMINAZIONE QUADRO	FORMA QUADRO	ARRIVO ALIM. DA
QMT1	QUADRO MEDIA TENSIONE	CELLA MT	ENTE FORNITORE
Q1	QUADRO DISTRIBUZIONE BASSA TENSIONE	4B	TRASFORMATORI/G.E.
Q2	QUADRO PARALLELO G.E.	4B	G.E.
Q3	QUADRO ALIMENTAZIONE UPS "A"	4B	Q1
Q4	QUADRO ALIMENTAZIONE UPS "B"	4B	Q1
Q5	QUADRO ALIMENTAZIONE SALA E CDZ FONTE "A"	4B	UPS "A"
Q6	QUADRO ALIMENTAZIONE SALA E CDZ FONTE "B"	4B	UPS "B"
Q40A	QUADRO SERVIZI NORMALE FONTE "A"	2B	Q1
Q40B	QUADRO SERVIZI NORMALE FONTE "B"	2B	Q1
Q41	QUADRO SERVIZI NORMALE PIANO INTERRATO	2B	Q40A
Q42	QUADRO SERVIZI CABINA DI RICEZIONE	2B	Q40B
Q45A	QUADRO SERVIZI CONTINUITA' FONTE "A"	2B	Q5
Q45B	QUADRO SERVIZI CONTINUITA' FONTE "B"	2B	Q6
Q50A	QUADRO POMPE 1 FONTE "A"	2B	Q5
Q50B	QUADRO POMPE 2 FONTE "B"	2B	Q6
Q18A	QUADRO POMPE 1 FONTE "A"	2B	Q1
Q18B	QUADRO POMPE 2 FONTE "B"	2B	Q1

ELENCO QUADRI

SIGLA	DENOMINAZIONE QUADRO	FORMA QUADRO	ARRIVO ALIM. DA
Q7A	QUADRO SALA LEPIDA 1/1 FONTE "A"	Quadro integrato nella cage	Q5
Q7B	QUADRO SALA LEPIDA 1/1 FONTE "B"	Quadro integrato nella cage	Q6
Q8A	QUADRO SALA LEPIDA 1/2 FONTE "A"	Quadro integrato nella cage	Q5
Q8B	QUADRO SALA LEPIDA 1/2 FONTE "B"	Quadro integrato nella cage	Q6
Q9A	QUADRO SALA LEPIDA 2/1 FONTE "A"	Quadro integrato nella cage	Q5
Q9B	QUADRO SALA LEPIDA 2/1 FONTE "B"	Quadro integrato nella cage	Q6
Q10A	QUADRO SALA LEPIDA 2/2 FONTE "A"	Quadro integrato nella cage	Q5
Q10B	QUADRO SALA LEPIDA 2/2 FONTE "B"	Quadro integrato nella cage	Q6
Q11A	QUADRO SALA CLIENTI 1/1 FONTE "A"	Quadro integrato nella cage	Q5
Q11B	QUADRO SALA CLIENTI 1/1 FONTE "B"	Quadro integrato nella cage	Q6
Q12A	QUADRO SALA CLIENTI 1/2 FONTE "A"	Quadro integrato nella cage	Q5
Q12B	QUADRO SALA CLIENTI 1/2 FONTE "B"	Quadro integrato nella cage	Q6
Q13A	QUADRO SALA CLIENTI 2/1 FONTE "A"	Quadro integrato nella cage	Q5
Q13B	QUADRO SALA CLIENTI 2/1 FONTE "B"	Quadro integrato nella cage	Q6
Q14A	QUADRO SALA CLIENTI 2/2 FONTE "A"	Quadro integrato nella cage	Q5
Q14B	QUADRO SALA CLIENTI 2/2 FONTE "B"	Quadro integrato nella cage	Q6
Q15A	QUADRO SALA TLC FILA 1 FONTE "A"	1A	Q5
Q15B	QUADRO SALA TLC FILA 1 FONTE "B"	1A	Q6
Q16A	QUADRO SALA TLC FILA 2 FONTE "A"	1A	Q5
Q16B	QUADRO SALA TLC FILA 2 FONTE "B"	1A	Q6
Q17A	QUADRO SALA TLC FILA 3 FONTE "A"	1A	Q5
Q17B	QUADRO SALA TLC FILA 3 FONTE "B"	1A	Q6
Q60A	QUADRO CONDIZIONAMENTO SALA LEPIDA 1/1 FONTE "A"	1A	Q5
Q60B	QUADRO CONDIZIONAMENTO SALA LEPIDA 1/1 FONTE "B"	1A	Q6
Q61A	QUADRO CONDIZIONAMENTO SALA LEPIDA 1/2 FONTE "A"	1A	Q5
Q61B	QUADRO CONDIZIONAMENTO SALA LEPIDA 1/2 FONTE "B"	1A	Q6
Q62A	QUADRO CONDIZIONAMENTO SALA LEPIDA 2/1 FONTE "A"	1A	Q5
Q62B	QUADRO CONDIZIONAMENTO SALA LEPIDA 2/1 FONTE "B"	1A	Q6
Q63A	QUADRO CONDIZIONAMENTO SALA LEPIDA 2/2 FONTE "A"	1A	Q5
Q63B	QUADRO CONDIZIONAMENTO SALA LEPIDA 2/2 FONTE "B"	1A	Q6
Q64A	QUADRO CONDIZIONAMENTO SALA CLIENTI 1/1 FONTE "A"	1A	Q5
Q64B	QUADRO CONDIZIONAMENTO SALA CLIENTI 1/1 FONTE "B"	1A	Q6
Q65A	QUADRO CONDIZIONAMENTO SALA CLIENTI 1/2 FONTE "A"	1A	Q5
Q65B	QUADRO CONDIZIONAMENTO SALA CLIENTI 1/2 FONTE "B"	1A	Q6
Q66A	QUADRO CONDIZIONAMENTO SALA CLIENTI 2/1 FONTE "A"	1A	Q5
Q66B	QUADRO CONDIZIONAMENTO SALA CLIENTI 2/1 FONTE "B"	1A	Q6
Q67A	QUADRO CONDIZIONAMENTO SALA CLIENTI 2/2 FONTE "A"	1A	Q5
Q67B	QUADRO CONDIZIONAMENTO SALA CLIENTI 2/2 FONTE "B"	1A	Q6
Q68A	QUADRO CONDIZIONAMENTO SALA TLC FONTE "A"	1A	Q5
Q68B	QUADRO CONDIZIONAMENTO SALA TLC FONTE "B"	1A	Q6

COMMITTENTE

LEPIDA S.P.A.
Viale della liberazione 15, Bologna
tel +39.051.63.38.800

LEPIDA – POP DI RETE FERRARA

Via Trenti, 38 – 44122 Ferrara

AS BUILT

PROGETTAZIONE

E.T. TELECOMMUNICATION S.r.l.
Progettazioni e realizzazioni impianti
Via Renato Cappi n° 15 – 09170 Oristano (OR)

N° DISEGNO	TITOLO
E.7.1	ELABORATI GRAFICI IMPIANTI IMPIANTO ELETTRICO - SCHEMA A BLOCCHI

DATA PROGETTO	NOME FILE	VERSIONE	SCALA	SCALA PLOT	APPROVATO DA
22/03/2019	TAV_E7_1_ASB	PRIMA		1:1	L.Radente